


CONSTRUCCIÓ DE 8 NAUS EN FLERA
SENSE US ESPECÍFIC

Carrer de Pijora Xilolona 51, 53, 55, 57
Carrer Francesc Macià 34, 36, 38, 40
Poligon Industrial Can Terrers
Sector 07-11a F-2, La Garriga
BARCELONA

PLÀNOLS AS-BUILT
EMPLAÇAMENT

01

L'ENGINYER INDUSTRIAL:

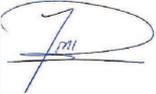

Josep Bellavista Aïmany
Col. núm: 9498

EL PETICIONARI:

TERRÈS URBANITZACIONS S.L.


ESCALA: 1/2000

REFERÈNCIA: PL-5330

DATA: Abril 2019

DIBUIXAT: P. Fernández

COMPAGNYA 02 de 30 I. Bellavista

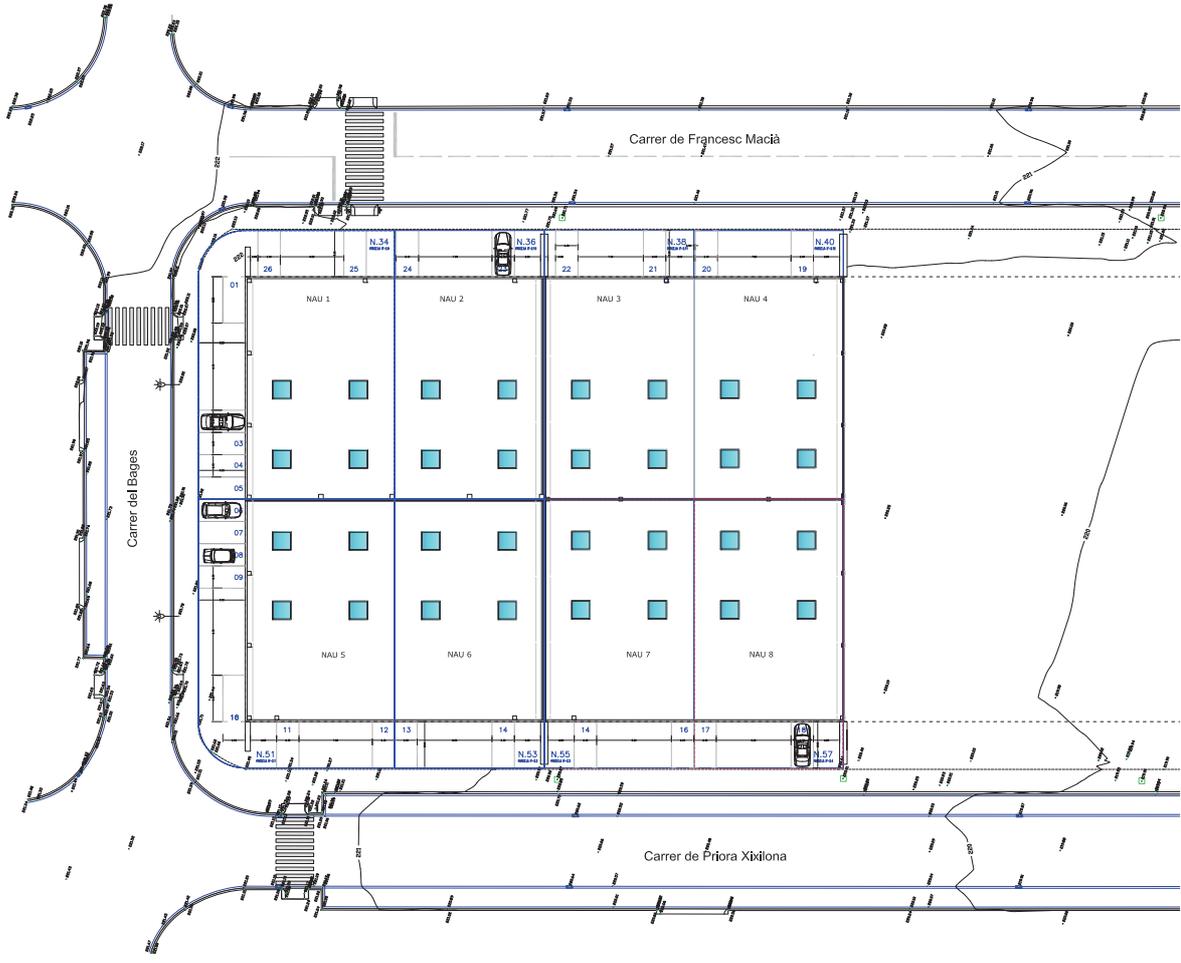

| PARAMETRE | NORMATIVA | PROJECTAT |
|-----------------------------------|---|--|

Bellavista enginyeria


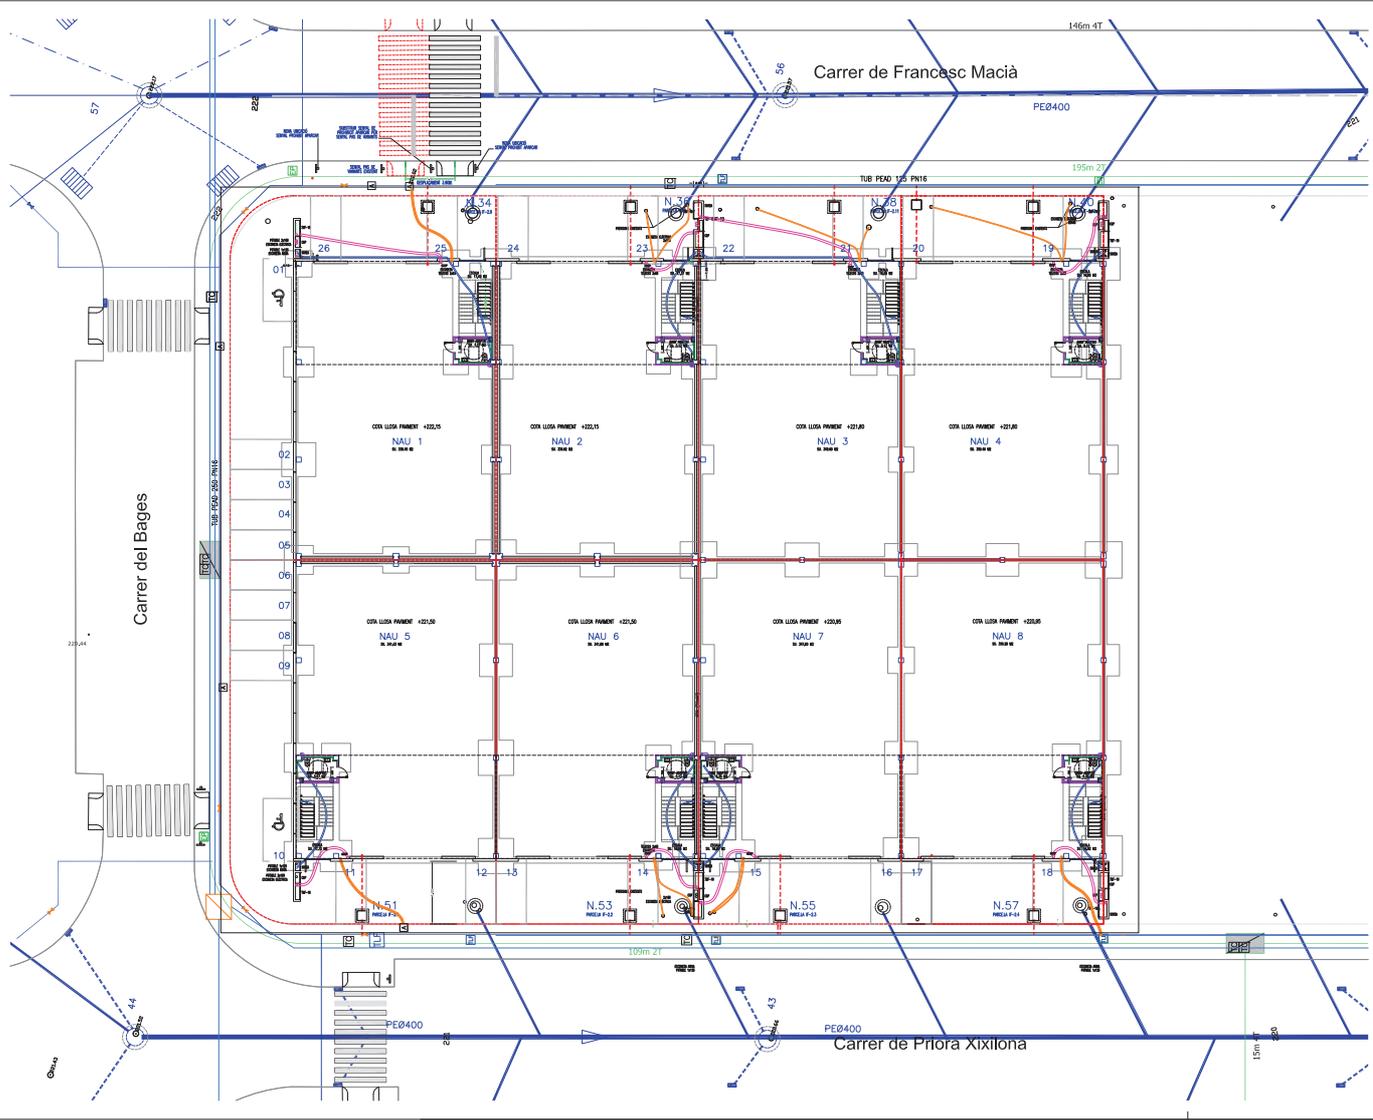

LLEGENDA ESCOMESES

| | |
|----------------|--------------------|
| (Orange line) | PROJECCIÓ DELS 200 |
| (Pink line) | PROJECCIÓ DELS 300 |
| (Blue line) | PROJECCIÓ DELS 400 |
| (Red line) | SANAMENT DELS 200 |
| (Red line) | SANAMENT DELS 300 |
| (Green symbol) | PRESA DE TORN |





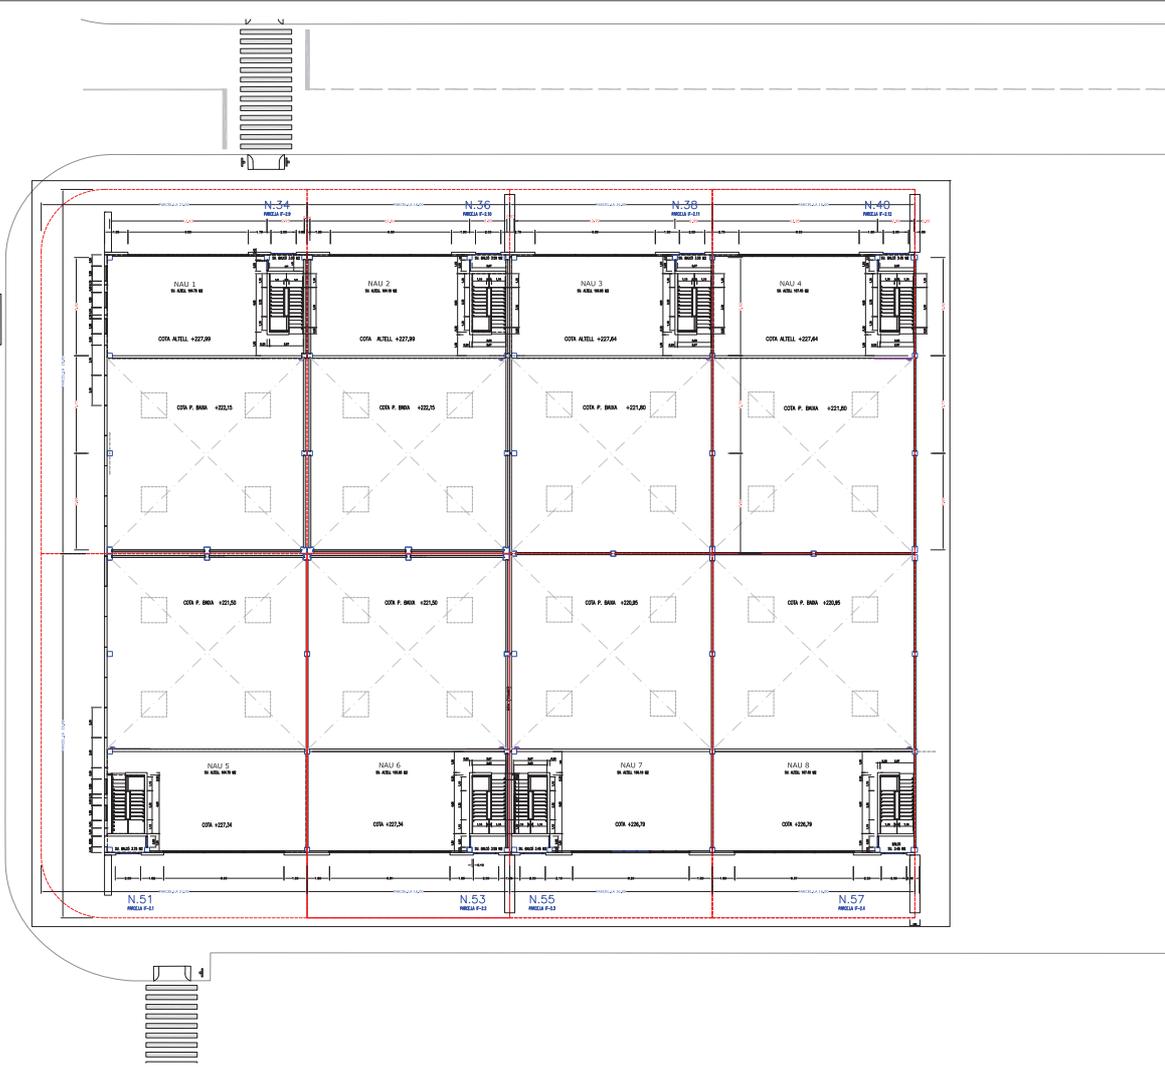

QUADRE DE SUPERFÍCIES

Carrer Francesc Macià

| | | |
|---------------------------|-----------------|------------|
| NAU 1 | | |
| N.34 | Parcel·l·es: 29 | 5,60127 M2 |
| NAU 2 | | |
| N.36 | Parcel·l·es: 29 | 5,46400 M2 |
| NAU 3 | | |
| N.38 | Parcel·l·es: 29 | 5,46400 M2 |
| NAU 4 | | |
| N.40 | Parcel·l·es: 29 | 5,46400 M2 |
| Carrer de Pàtria 111 Bina | | |
| NAU 5 | | |
| N.51 | Parcel·l·es: 22 | 5,60128 M2 |
| NAU 6 | | |
| N.53 | Parcel·l·es: 22 | 5,46400 M2 |
| NAU 7 | | |
| N.55 | Parcel·l·es: 23 | 5,46400 M2 |
| NAU 8 | | |
| N.57 | Parcel·l·es: 24 | 5,46400 M2 |






CARRER FRANCESC MACIÀ



CARRER DE PRIORA XIXILONA




